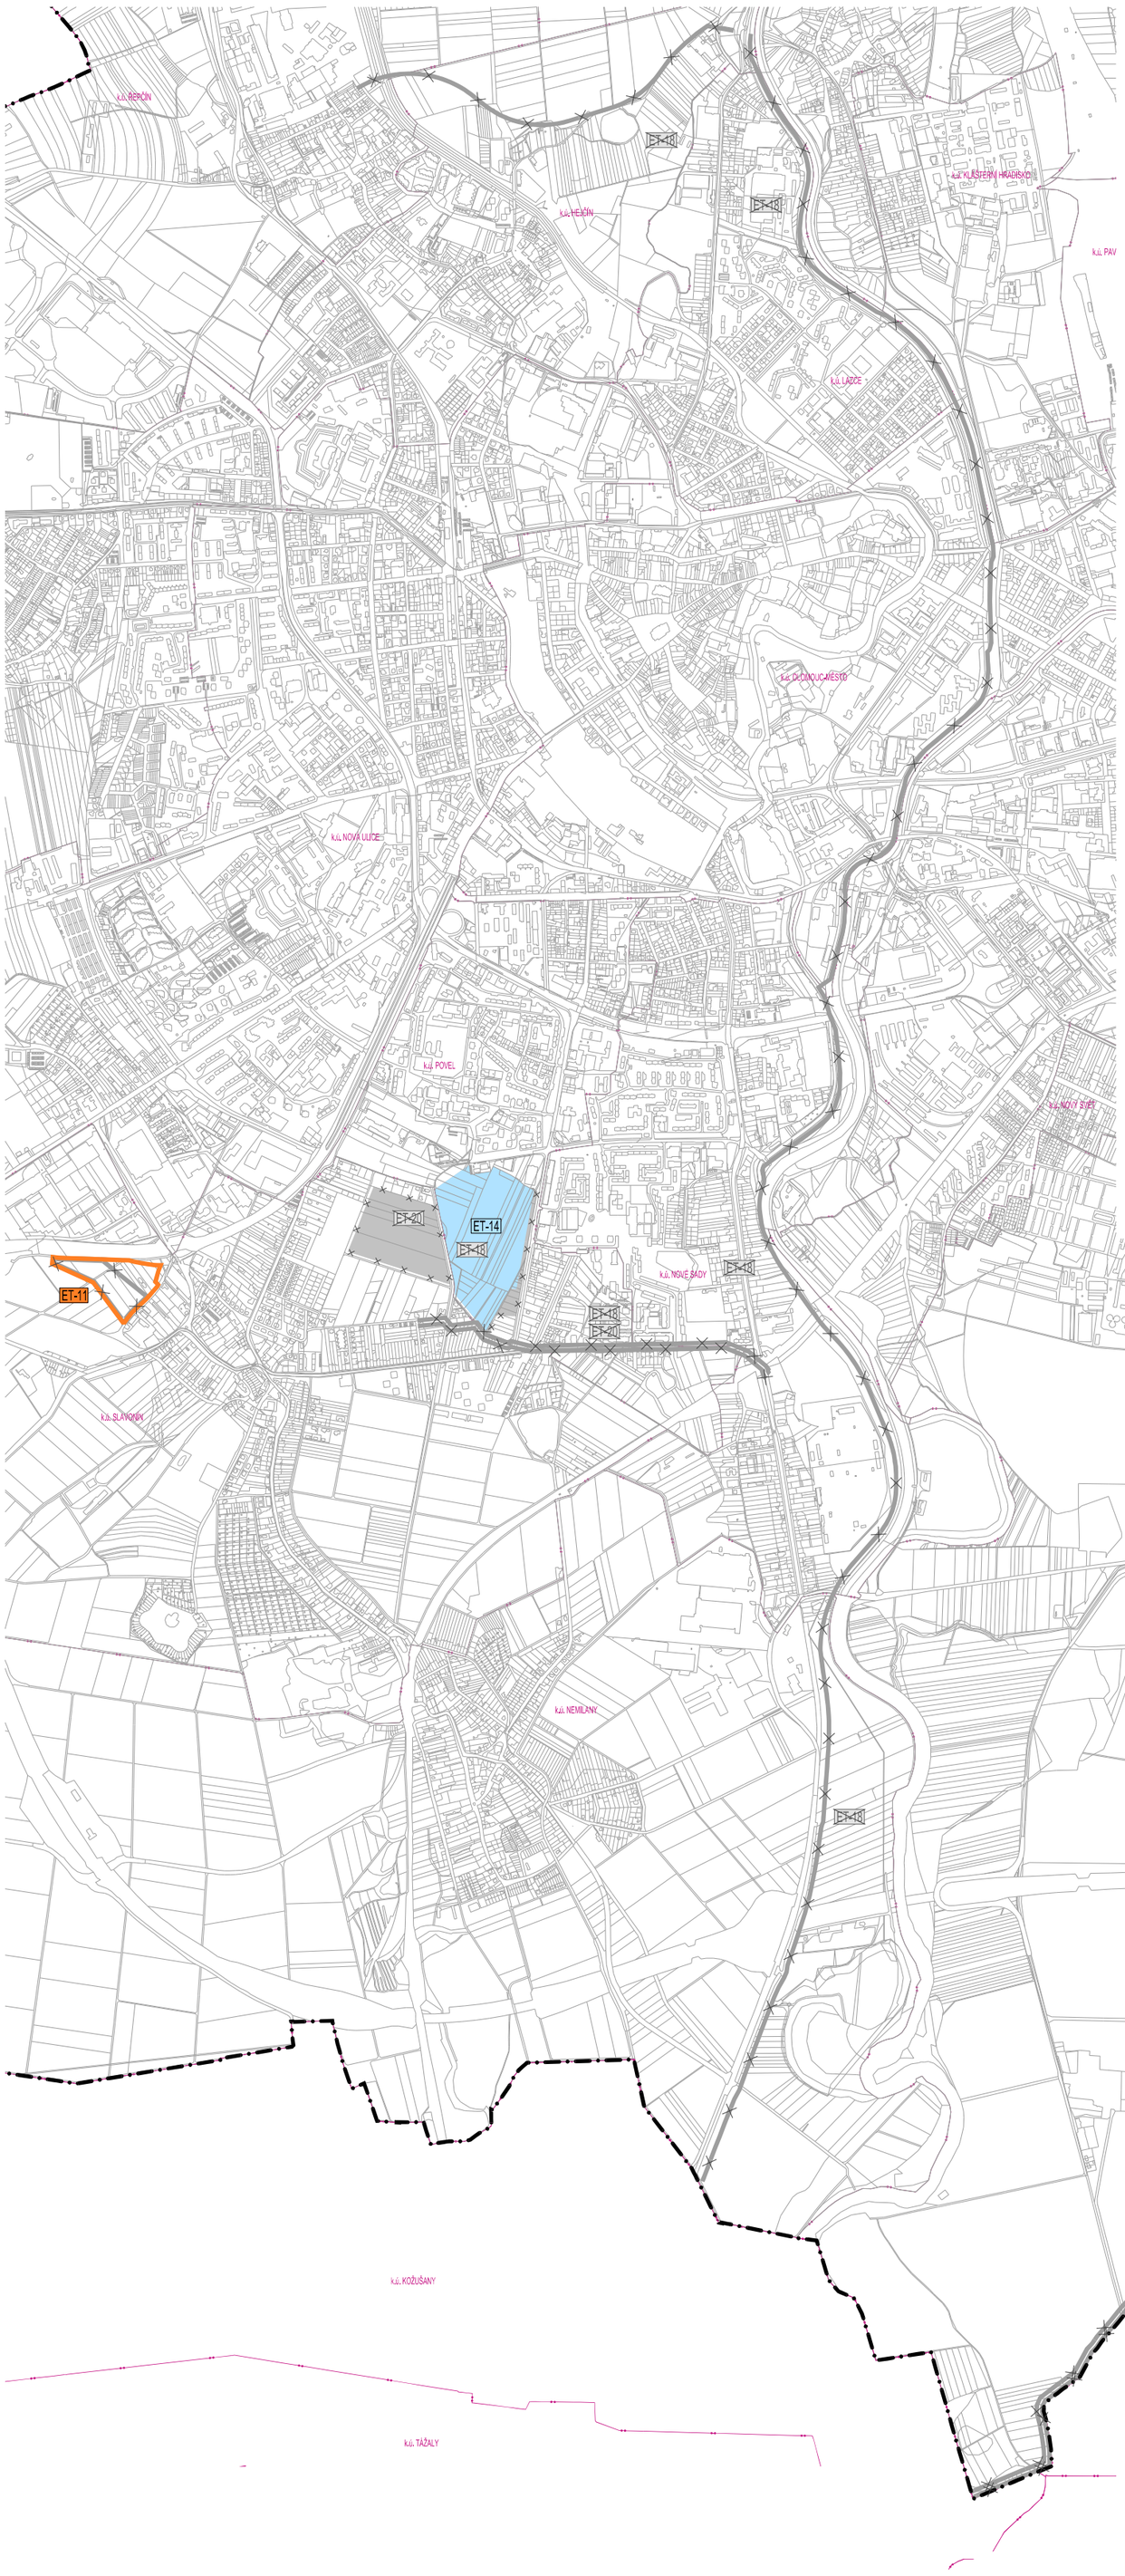

ET-11	ET-11: STAVEBNÍ VYUŽITÍ ROZVOJOVÝCH PLOCH
	ET-11: PODMÍNKA – VYBUDOVÁNÍ POLDRU (PP-10) A ÚPRAVA VODNÍHO TOKU (VT-03)
ET-14	ET-14: STAVEBNÍ VYUŽITÍ ROZVOJOVÝCH PLOCH

JEVY RUŠENÉ V RÁMCI SOUBORU ZMĚN Č. I.A.2 ÚP OLOMOUC

	STAVEBNÍ VYUŽITÍ ROZVOJOVÝCH PLOCH – ZRUŠENO
	PODMÍNKA – ZRUŠENO
ET-00	OZNAČENÍ ETAPIZACE – ZRUŠENO

JEVY RUŠENÉ V LEGENDĚ VÝKRESU V RÁMCI SOUBORU ZMĚN Č. I.A.2 ÚP OLOMOUC

	~~PODMÍNKA – VYBUDOVÁNÍ PŘELOŽKY PŘÁSLAVICKÉ SVODNICE (VT-01)~~
ET-18	~~STAVEBNÍ VYUŽITÍ ROZVOJOVÝCH PLOCH~~
	~~PODMÍNKA – VYBUDOVÁNÍ PROTIPOVODŇOVÝCH OPATŘENÍ (PP-05, PP-08) A REKONSTRUKCE KANALIZACE (TK-08)~~
ET-20	~~STAVEBNÍ VYUŽITÍ ROZVOJOVÝCH PLOCH~~
	~~PODMÍNKA – REKONSTRUKCE KANALIZACE (TK-08)~~

JEVY DOPLNĚNÉ DO LEGENDY VÝKRESU V RÁMCI SOUBORU ZMĚN Č. I.A.2 ÚP OLOMOUC

	ET-17: PODMÍNKA – ÚPRAVA STÁVAJÍCÍHO KORYTA PŘÁSLAVICKÉ SVODNICE NEBO JEJÍ PŘELOŽKA (VT-01)

POPISY JEDNOTLIVÝCH ZNAČEK V LEGENDĚ (V ČÁSTI POŘADÍ ZMĚN V ÚZEMÍ) BUDOU NOVĚ UVOZENY VÝRAZEM "ET-00:" OZNAČUJÍCÍM JEDNOTLIVÉ PODMÍNKY ETAPIZACE DLE TEXTOVÉ ČÁSTI.

PRVKY MAPOVÉHO DÍLA

k.ú. POVEL	HRANICE KATASTRÁLNÍHO ÚZEMÍ A JEHO NÁZEV
	POLOHOPIS – DIGITÁLNÍ KATASTRÁLNÍ MAPA
	HRANICE SPRÁVNÍHO ÚZEMÍ MĚSTA OLOMOUCE

ZÁZNAM O ÚČINNOSTI

Správní orgán, který změnu územního plánu vydal: Zastupitelstvo města Olomouce	
Datum nabytí účinnosti změny: 28. 9. 2017	
Pořizovatel: Magistrát města Olomouce	
Oprávněná úřední osoba pořizovatele: Ing. Marek Černý, vedoucí odboru koncepce a rozvoje Magistrátu města Olomouce	(otisk úředního razítka)

Zpracovatel: **knesl kynčl architekti s.r.o., Šumavská 416/15, 602 00 Brno**			
Garant projektu: doc. Ing. arch. Jakub Kynčl, Ph.D., ČKA 02672		Podpis:	
Koncepce:	doc. Ing. arch. Jakub Kynčl, Ph.D., Ing. arch. Jiří Knesl, Ing. arch. Jan Špirit, Ing. arch. Bohuš Zoubek		
Spolupráce:	Ing. arch. Josef Hajný, Ing. arch. Katarína Vankušová, Bc. Kamila Vystrčilová		
Technická infrastruktura:	Ing. Vítězslav Vaněk	ÚSES, krajina:	AGERIS s.r.o. RNDr. Josef Glos, RNDr. Jiří Kocián
Dopravní infrastruktura:	Atelier DPK, s.r.o. Ing. Kateřina Polesná	Zábor půdního fondu:	knesl kynčl architekti s.r.o. Ing. arch. Jiří Knesl
Objednatel:	Statutární město Olomouc, Horní náměstí č. p. 583, 779 11 Olomouc		
Pořizovatel:	Magistrát města Olomouce, Odbor koncepce a rozvoje, Hynaisova 10, 779 11 Olomouc		

knesl kynčl architekti s. r. o.
Šumavská 416/15, 602 00 Brno
tel./fax: +420 541 592 134
www.knesl-kyncl.com

Název akce:

ÚZEMNÍ PLÁN OLOMOUC
SOUBOR ZMĚN Č. I.A.2

Datum: 2017
Formát: 420 X 594 mm
Číslo zakázky: 00222_70

Název výkresu:

SCHÉMA ETAPIZACE

Měřítko: 1 : 20 000
Číslo výkresu: Zm.I.A.2/II/S2